


LOTEAMENTO CANTO DO MAR 2ª ETAPA - B1 L. 06 Q.12, GUARAJUBA, CAMAÇARI, BA
400,00m²

LOCALIZAÇÃO
ESCALA 1/1000

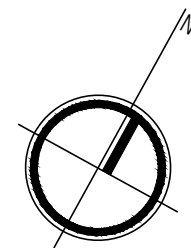

PROJETO: FERNANDO FERRAZ RIBERO - CAU: A109138-7

PROPRIETÁRIO: WALTER WOLYN NETTO

CONSTRUÇÃO: ROBERTO OLIVEIRA GRASSI - CREA: 15.819-D

AS BUILT

RESIDÊNCIA HELENA E WALTER WOLYN


Localização:LOTEAMENTO CANTO DO MAR 2ª ETAPA - B1 L. 06 Q.12, GUARAJUBA, CAMAÇARI, BA

Proprietário:HELENA E WALTER WOLYN

LOCALIZAÇÃO

FERNANDO FERRAZ RIBEIRO - ARQUITETO E URBANISTA
Av. Cardela da Silva, n 61 ap-401-a Federação, Salvador, Bahia, Brasil. CEP: 40231-305
+55(071)98847-7586 ffribeiro@gmail.com

Prancha:	01	07
Escala:	1/1000	
Emissão:	AGO 2018	
Revisão:	---	Data:---

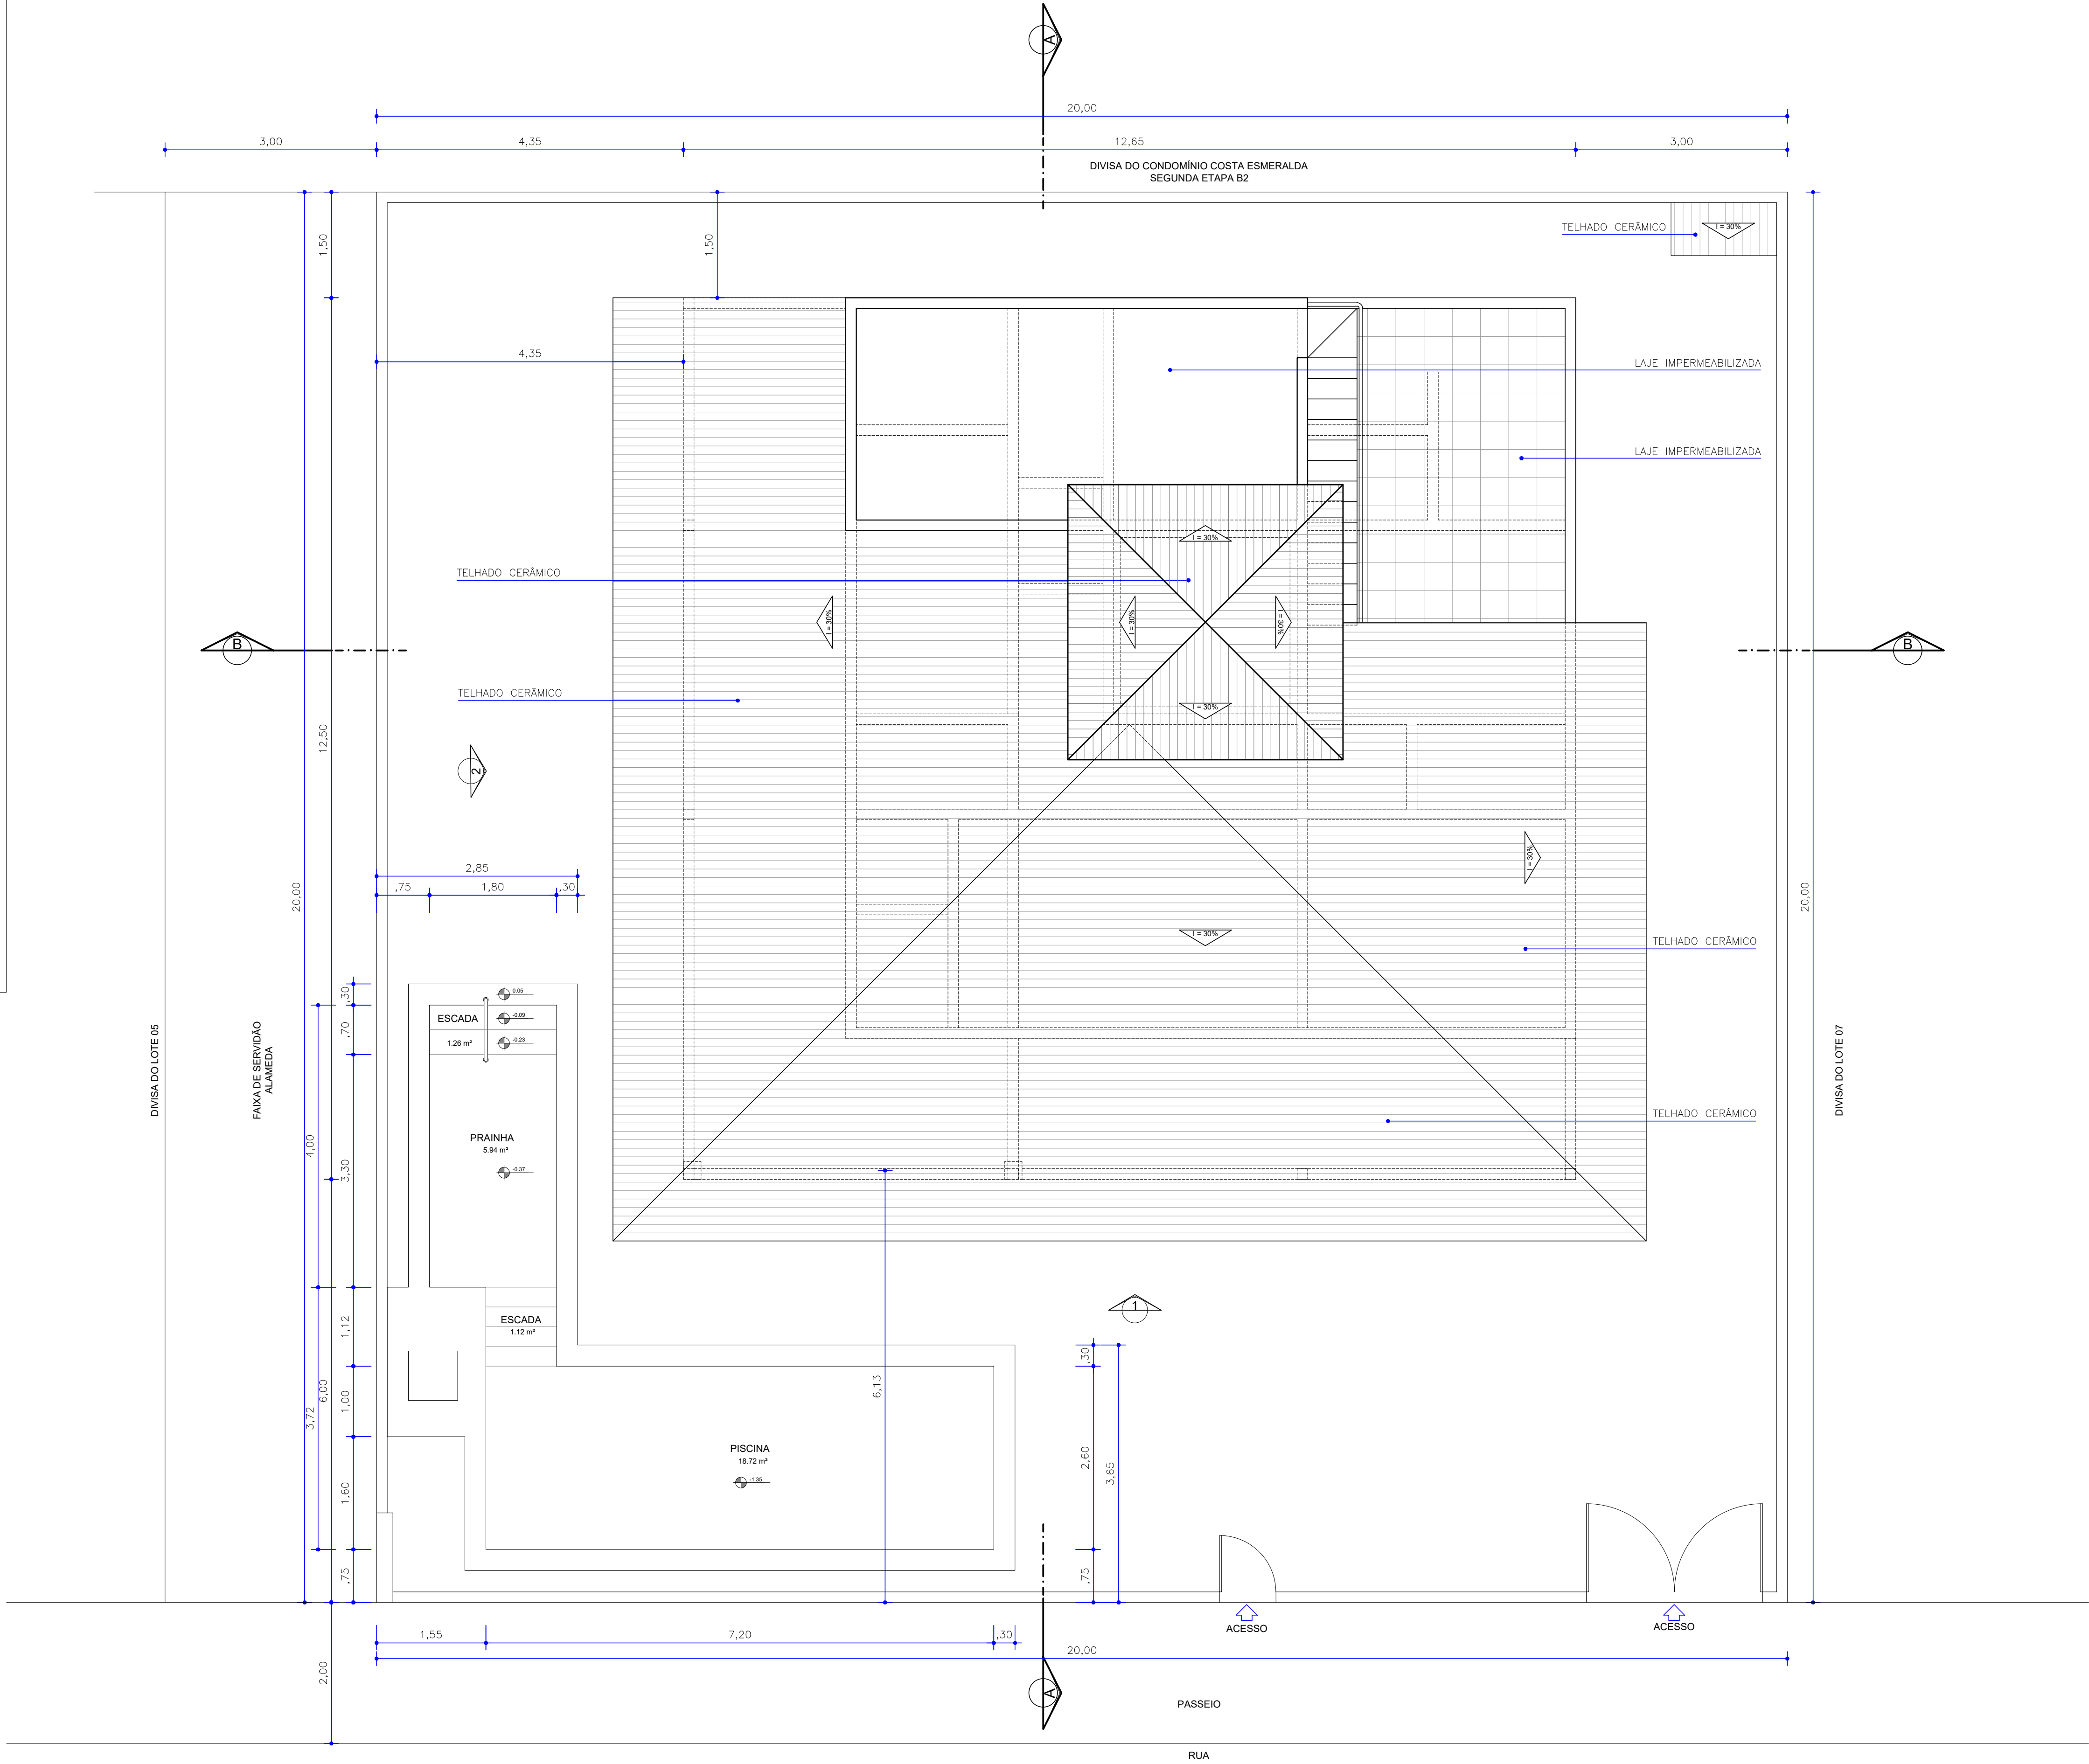

SITUAÇÃO - COBERTURA
ESCALA 1/50

QUADRO GERAL DE ÁREAS			
ÁREAS	ÁREA DO TERRENO	400,00	m²
	ÁREA CONSTRUÍDA TÉRREO	158,13	m²
	ÁREA CONSTRUÍDA CASA E BOMBAS	1,75	m²
	ÁREA CONSTRUÍDA PAV. SUPERIOR	142,32	m²
	ÁREA CONSTRUÍDA TOTAL	302,20	m²
	ÁREA CONSTRUÍDA PARA CLACULO DE I.U.	300,45	m²
ÍNDICES	ÁREA OCUPADA	158,13	m²
	ÁREA PERMEÁVEL	201,20	m²
	ÍNDICE DE OCUPAÇÃO	0,40	
	ÍNDICE DE UTILIZAÇÃO	0,75	
	INDICE DE PERMEABILIDADE	0,50	

PROJETO: FERNANDO FERRAZ RIBEIRO - CAU: A109138-7

PROPRIETÁRIO: WALTER WOLYN NETTO

CONSTRUÇÃO: ROBERTO OLIVEIRA GRASSI - CREA: 15.819-D

AS BUILT
RESIDÊNCIA HELENA E WALTER WOLYN


Localização: LOTEAMENTO CANTO DO MAR 2ª ETAPA - B1 L. 06 Q. 12, GUARAJUBA, CAMAÇARI, BA
Proprietário: HELENA E WALTER WOLYN

SITUAÇÃO - COBERTURA

FERNANDO FERRAZ RIBEIRO - ARQUITETO E URBANISTA
Av. Cardêa da Silva, n 61 ap-401-a Federação, Salvador, Bahia, Brasil. CEP: 40231-305
+55(071)98847-7586 fribeiro@gmail.com

Prancha: **02** **07**
Escala: **1/50**
Emissão: AGO 2018
Revisão: 02 Data: FEV 2017

QUADRO DE ESQUADRIAS				
JANELAS	TIPO	QT.	DIMENSÕES	DESCRIÇÃO
	J-01	7	2,00 x 1,40 h=1,00	4FL. DE CORRER - VENEZIANAS DE PVC
	J-02	11	,80 x ,80 h= 1,60	BASCULANTES DE PVC E VIDRO
	J-03	3	1,60x 1,40 h=1,00	2 FL. DE CORRER - VENEZIANAS DE PVC
	J-04	1	2,00 x 1,40 h=1,20	2 FL. DE ABRIR - VENEZIANAS DE PVC
	J-05	1	1,40 x 2,00 h=1,10	2 FL. DE CORRER - VENEZIANAS DE PVC
	J-06	1	2,00 x ,80 h=1,60	2 FL. DE CORRER - VENEZIANAS DE PVC
	J-07	1	,70 x 2,10 h=0,42	2FL. PVC E VIDRO
PORTAS	P-01	1	,90 x 2,10	1FL DE ABRIR - MADEIRA
	P-02	2	,80 x 2,10	1FL DE ABRIR - MADEIRA
	P-03	9	,80 x 2,10	1FL DE ABRIR - SEMI-OCA
	P-04	1	,70 x 2,10	1FL DE ABRIR - SEMI-OCA
	P-05	5	,60 x 2,10	1FL DE ABRIR - SEMI-OCA
	P-06	1	,90 x 2,10	1FL DE CORRER - SEMI-OCA
	P-07	1	,75 x 2,10	1FL DE CORRER - SEMI-OCA
	P-08	1	,80 x 2,10	2 FL. FIXAS 2 FL. CORRER - MADEIRA
	P-09	1	1,55 x 1,40	2FL DE ABRIR - VENEZIANAS DE ALUMINIO

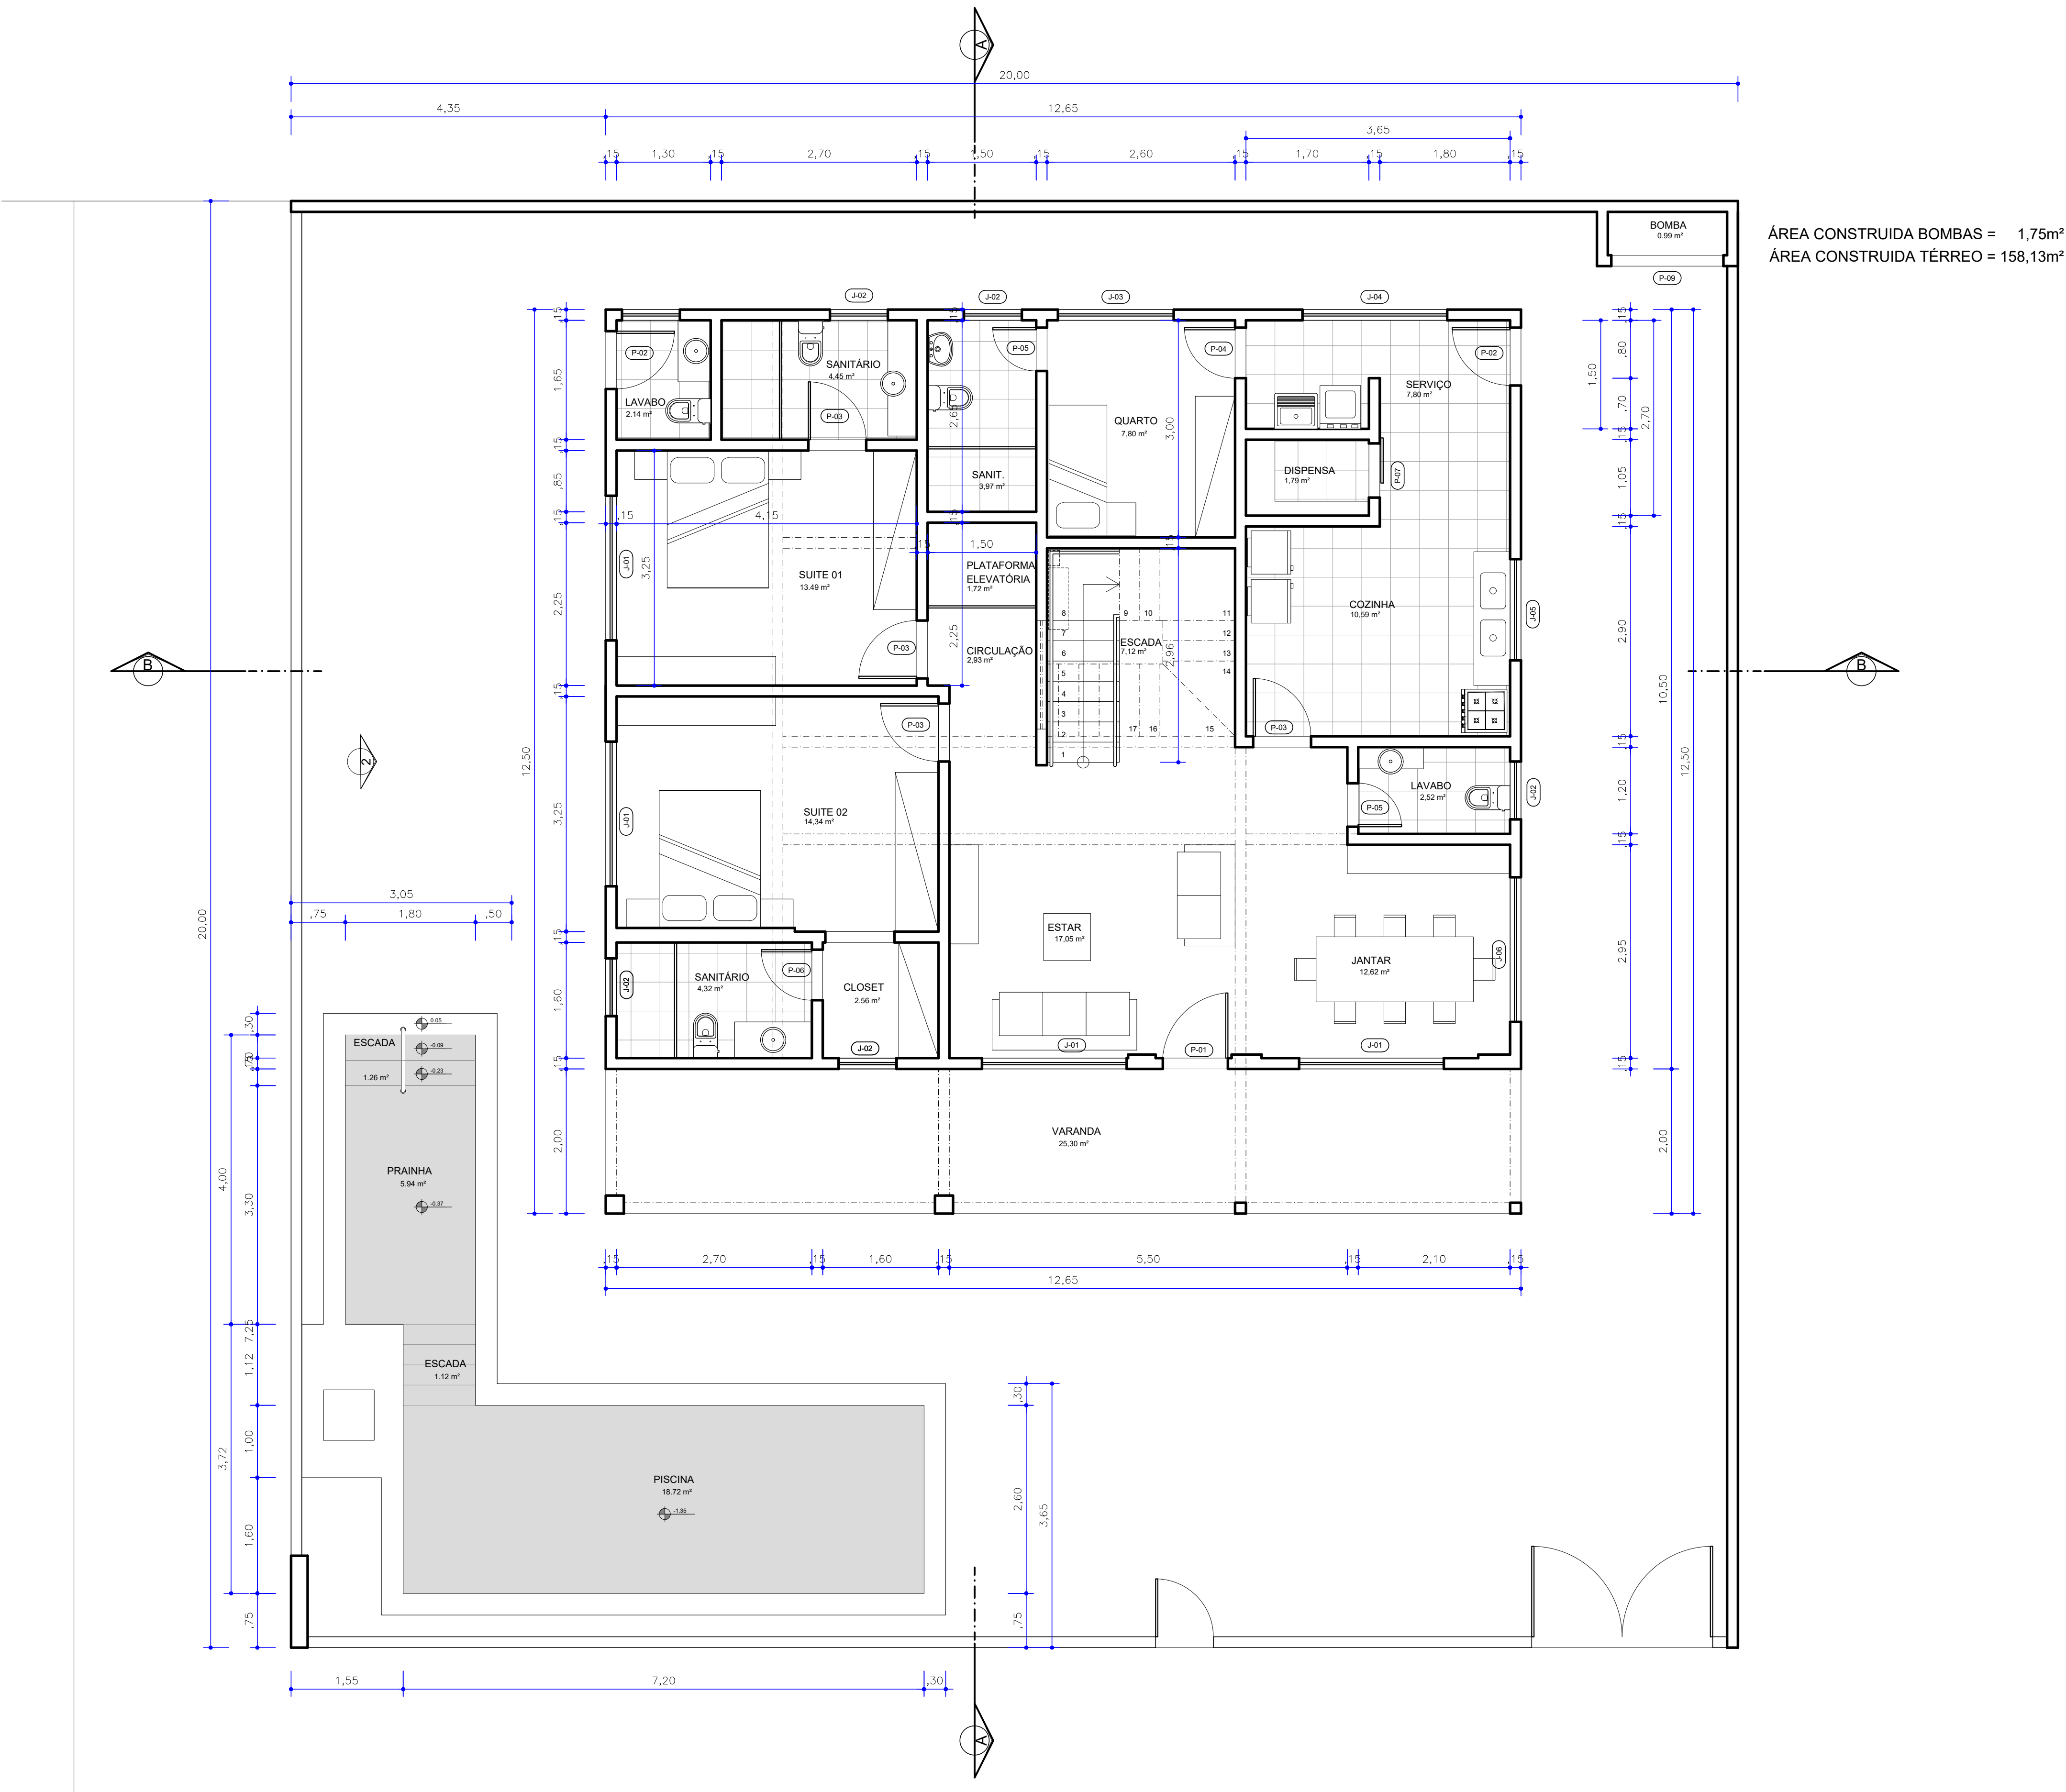

PLANTA BAIXA - PAV TÉRREO
ESCALA 1/50

PROJETO: FERNANDO FERRAZ RIBEIRO - CAU: A109138-7

PROPRIETÁRIO: WALTER WOLYN NETTO

CONSTRUÇÃO: ROBERTO OLIVEIRA GRASSI - CREA: 15.819-D


AS BUILT
RESIDÊNCIA HELENA E WALTER WOLYN

Localização: LOTEAMENTO CANTO DO MAR 2ª ETAPA - B1 L. 06 Q.12, GUARAJUBA, CAMAÇARI, BA
Proprietário: HELENA E WALTER WOLYN

PLANTA BAIXA - TÉRREO

FERNANDO FERRAZ RIBEIRO - ARQUITETO E URBANISTA
Av. Cardêa da Silva, n 61 ap-401-a Federação, Salvador, Bahia, Brasil. CEP: 40231-305
+55(071)98847-7586 fribeiro@gmail.com

Prancha: **03** **07**
Escala: **1/50**
Emissão: **AGO 2018**
Revisão: 04 Data: Ago 2018

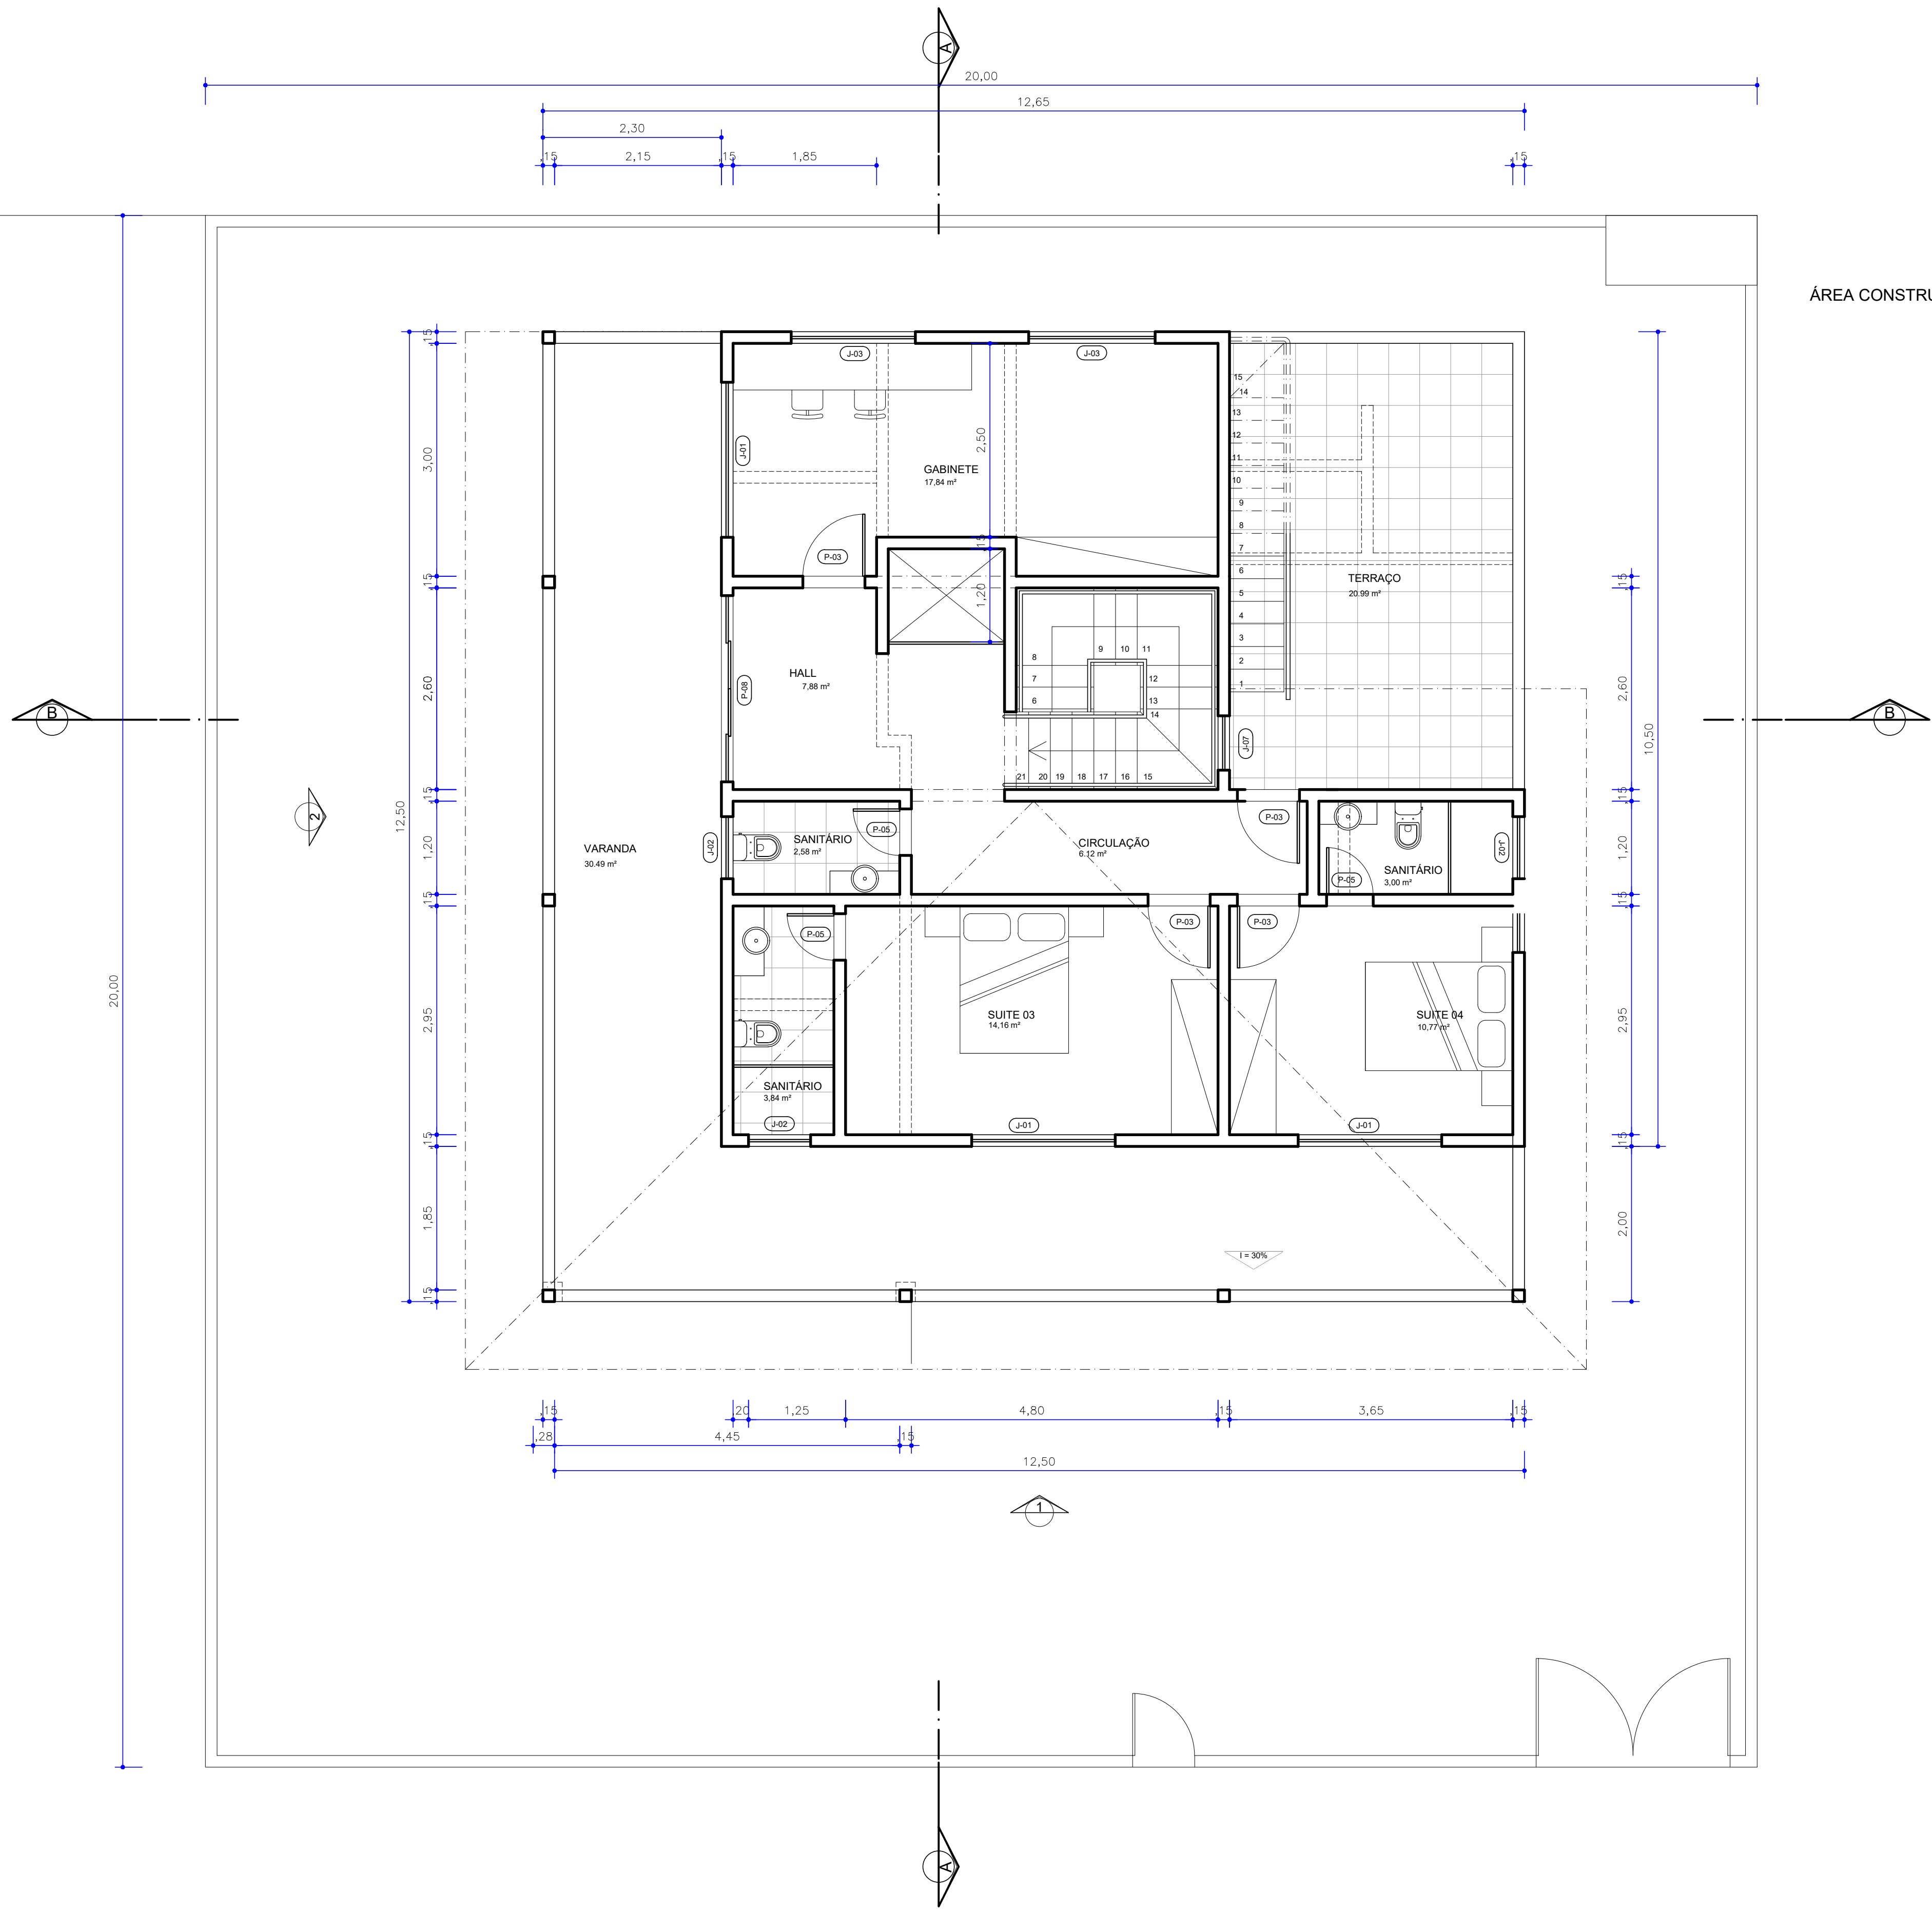

ÁREA CONSTRUIDA PAV. SUP. = 142,32m²

PLANTA BAIXA - PAV SUPERIOR

ESCALA 1/50

PROJETO: FERNANDO FERRAZ RIBEIRO - CAU: A109138-7

PROPRIETÁRIO: WALTER WOLYN NETTO

CONSTRUÇÃO: ROBERTO OLIVEIRA GRASSI - CREA: 15.819-D

AS BUILT

RESIDÊNCIA HELENA E WALTER WOLYN

Localização: LOTEAMENTO CANTO DO MAR 2ª ETAPA - B1 L. 06 Q.12, GUARAJUBA, CAMAÇARI, BA

Proprietário: HELENA E WALTER WOLYN

PLANTA BAIXA - PAV. SUP.

FERNANDO FERRAZ RIBEIRO - ARQUITETO E URBANISTA
Av. Cardêa da Silva, n 61 ap-401-a Federação, Salvador, Bahia, Brasil, CEP: 40231-305
+55(071)98847-7586 fribeiro@gmail.com

Prancha:

04

07

Escala:



1/50

Emissão:

AGO 2018

Revisão: 03

Data: FEV 2017

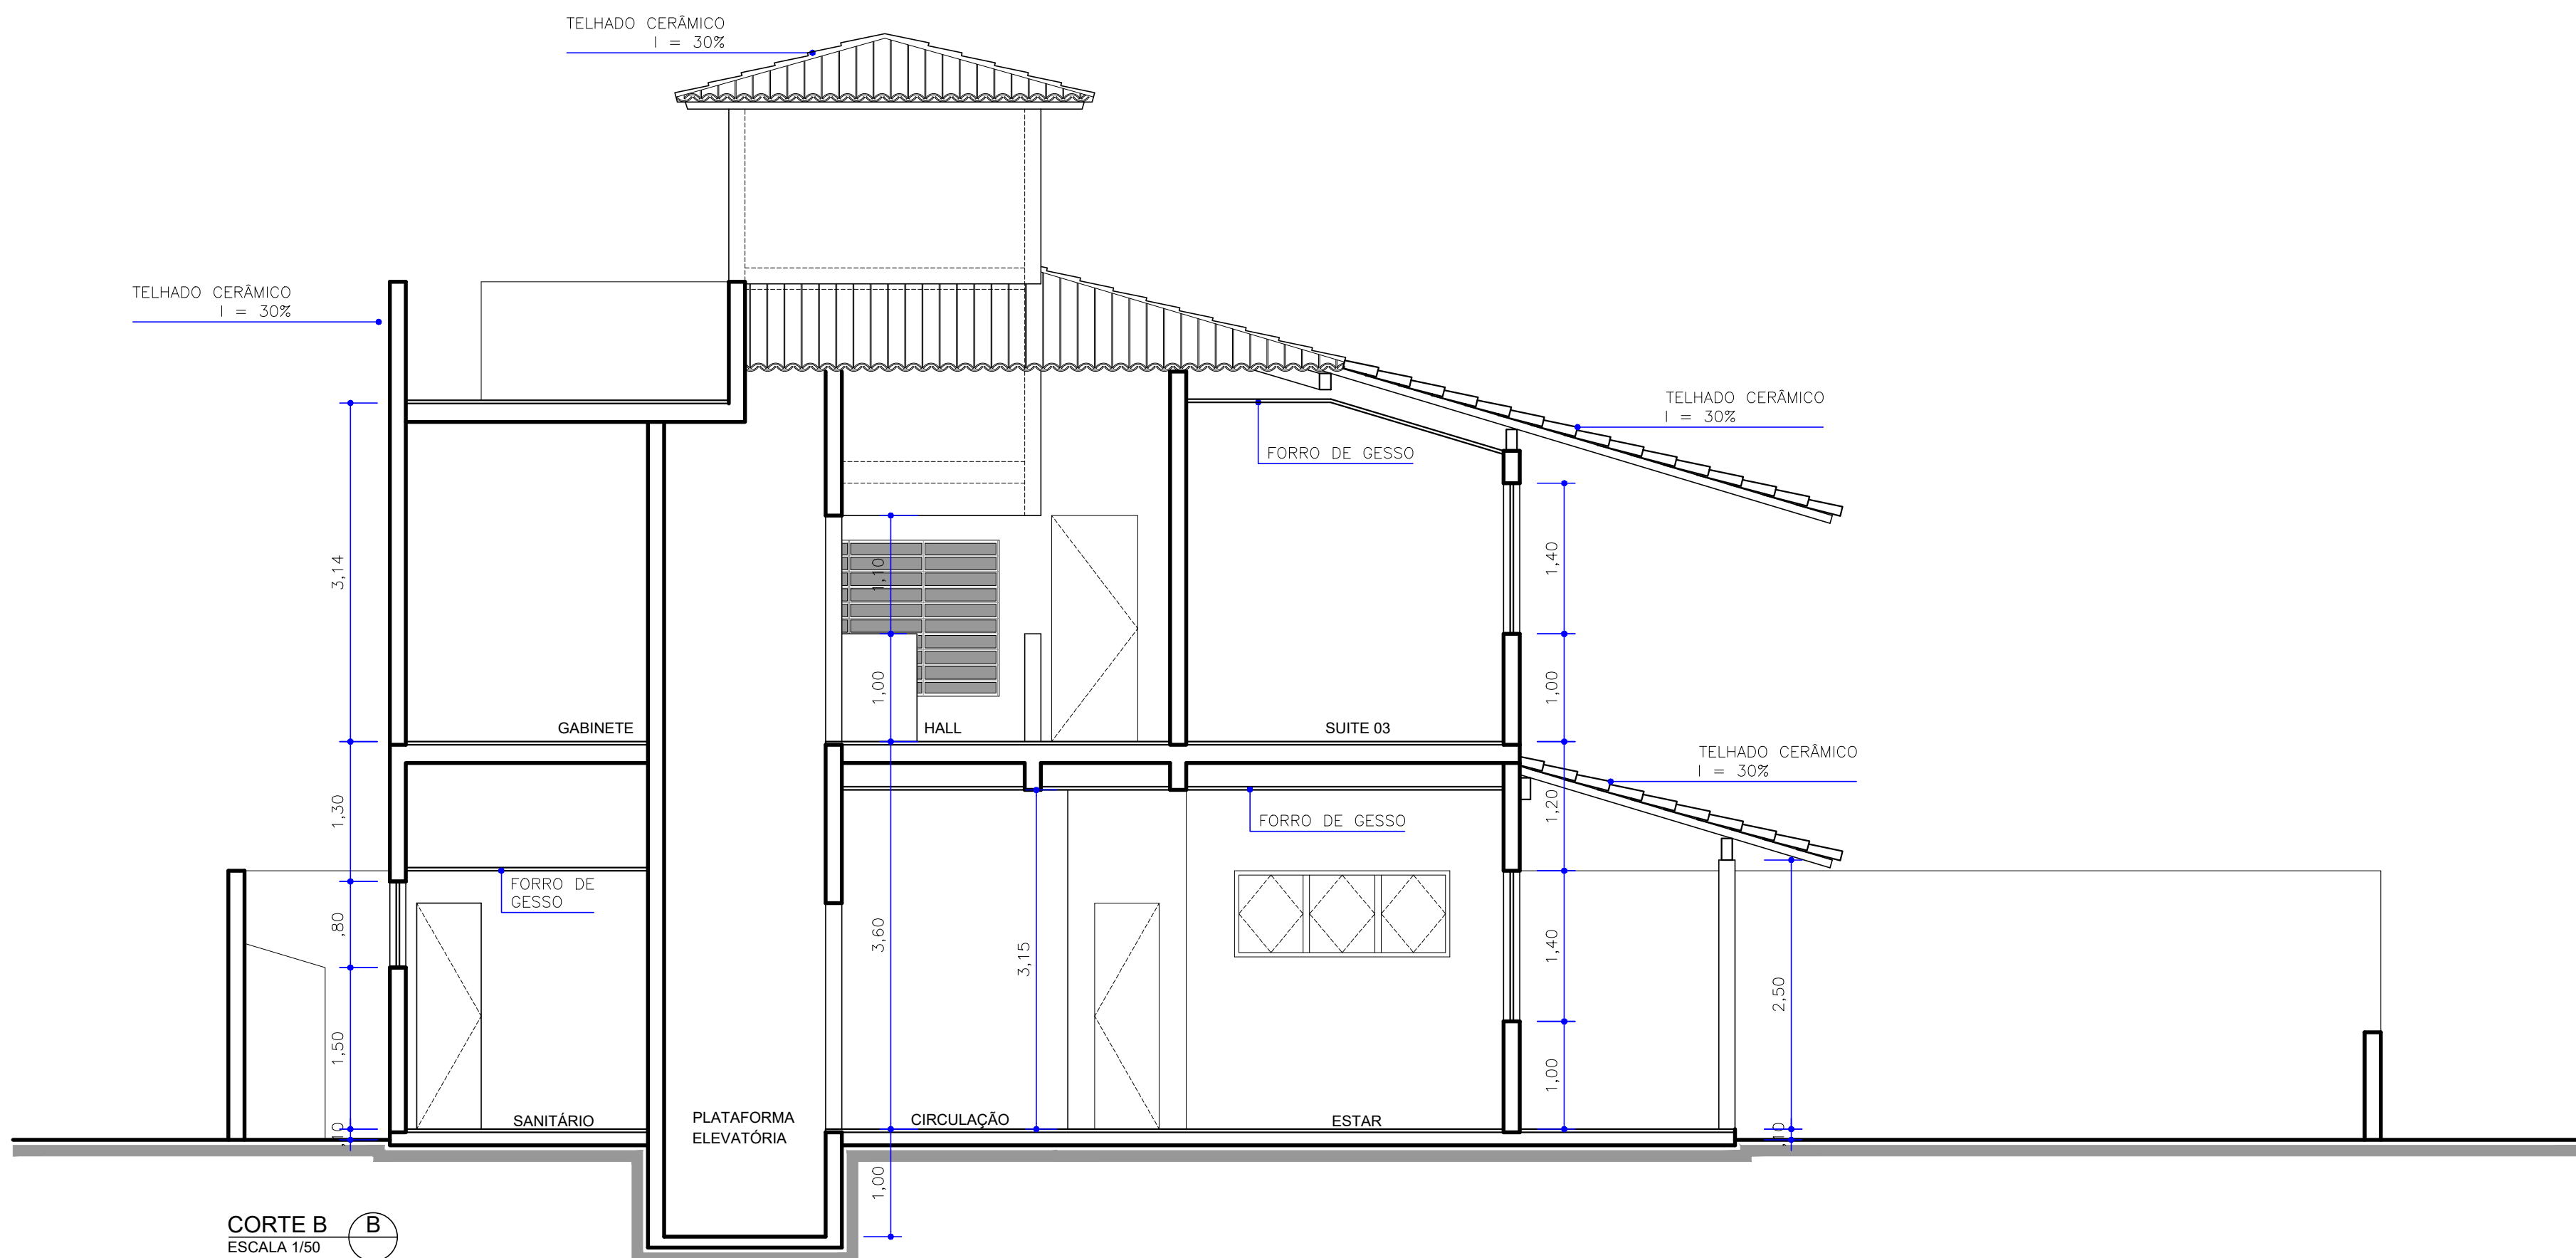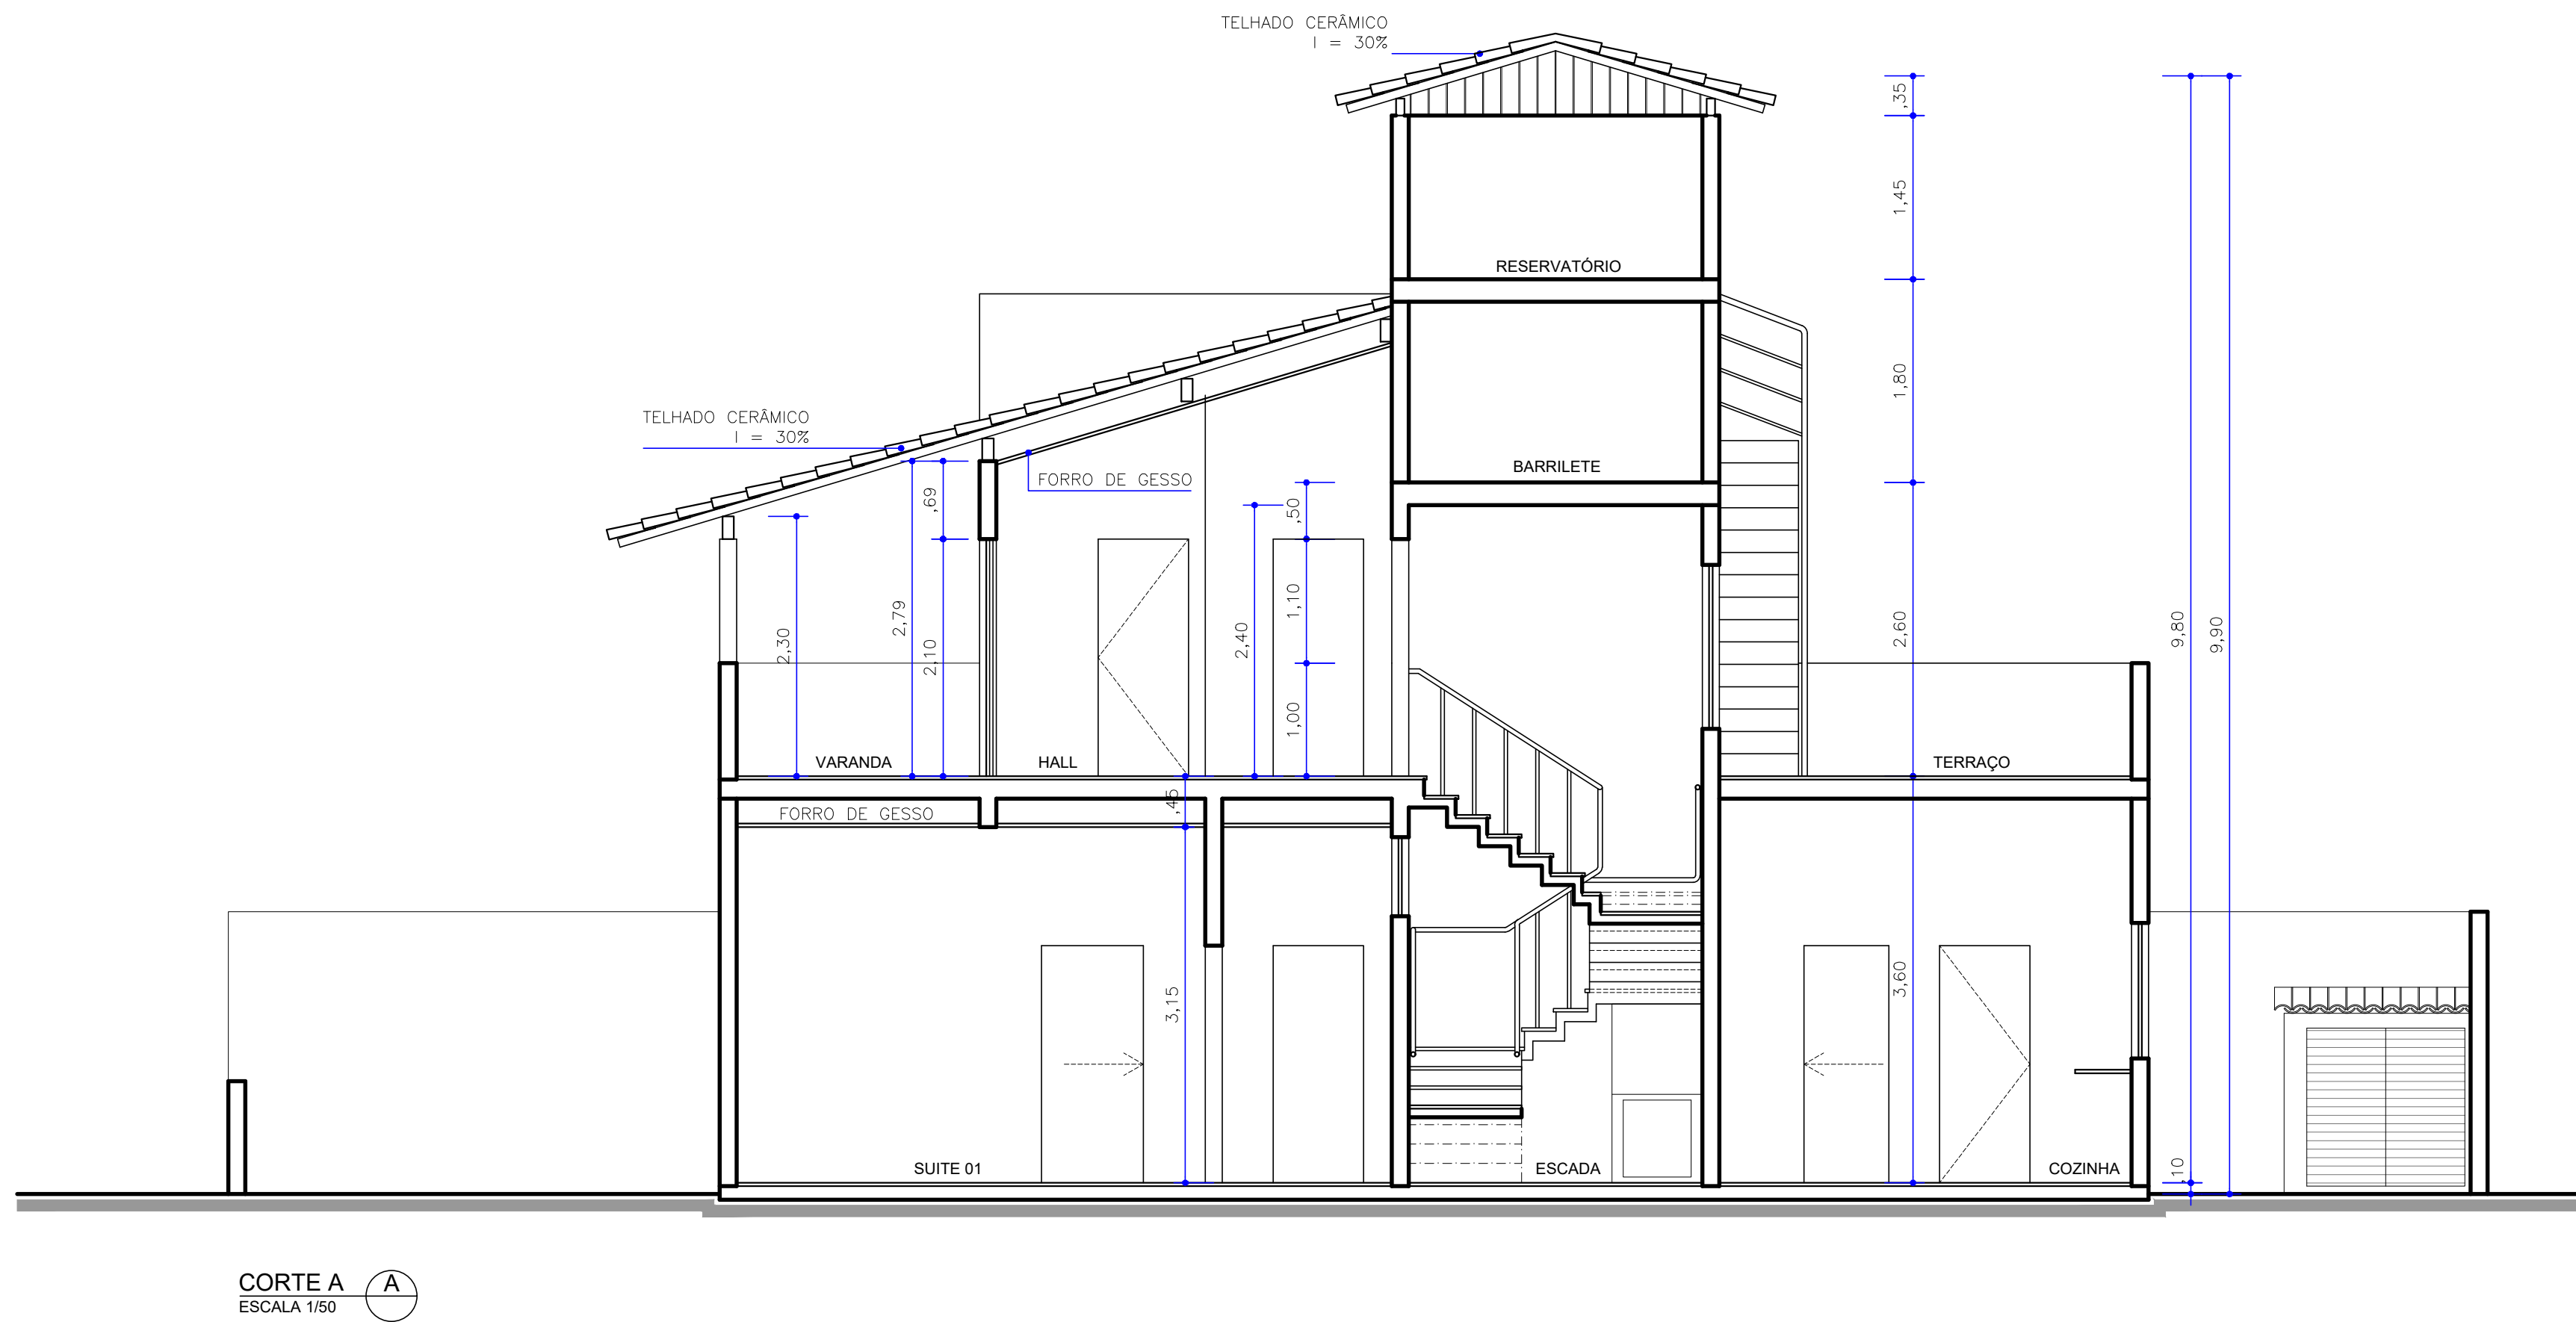

PROJETO: FERNANDO FERRAZ RIBEIRO - CAU: A109138-7

PROPRIETÁRIO: WALTER WOLYN NETTO

CONSTRUÇÃO: ROBERTO OLIVEIRA GRASSI - CREA: 15.819-D

AS BUILT

RESIDÊNCIA HELENA E WALTER WOLYN


Localização: LOTEAMENTO CANTO DO MAR 2ª ETAPA - B1 L. 06 Q.12, GUARAJUBA, CAMAÇARI, BA

Proprietário: HELENA E WALTER WOLYN


CORTES

FERNANDO FERRAZ RIBEIRO - ARQUITETO E URBANISTA
Av. Cardêa da Silva, n 61 ap-401-a Federação, Salvador, Bahia, Brasil, CEP: 40231-305
+55(071)98847-7586 fribeiro@gmail.com

Prancha: **05 07**
Escala: **1/50**
Emissão: AGO 2018
Revisão: 03 Data: FEV 2017

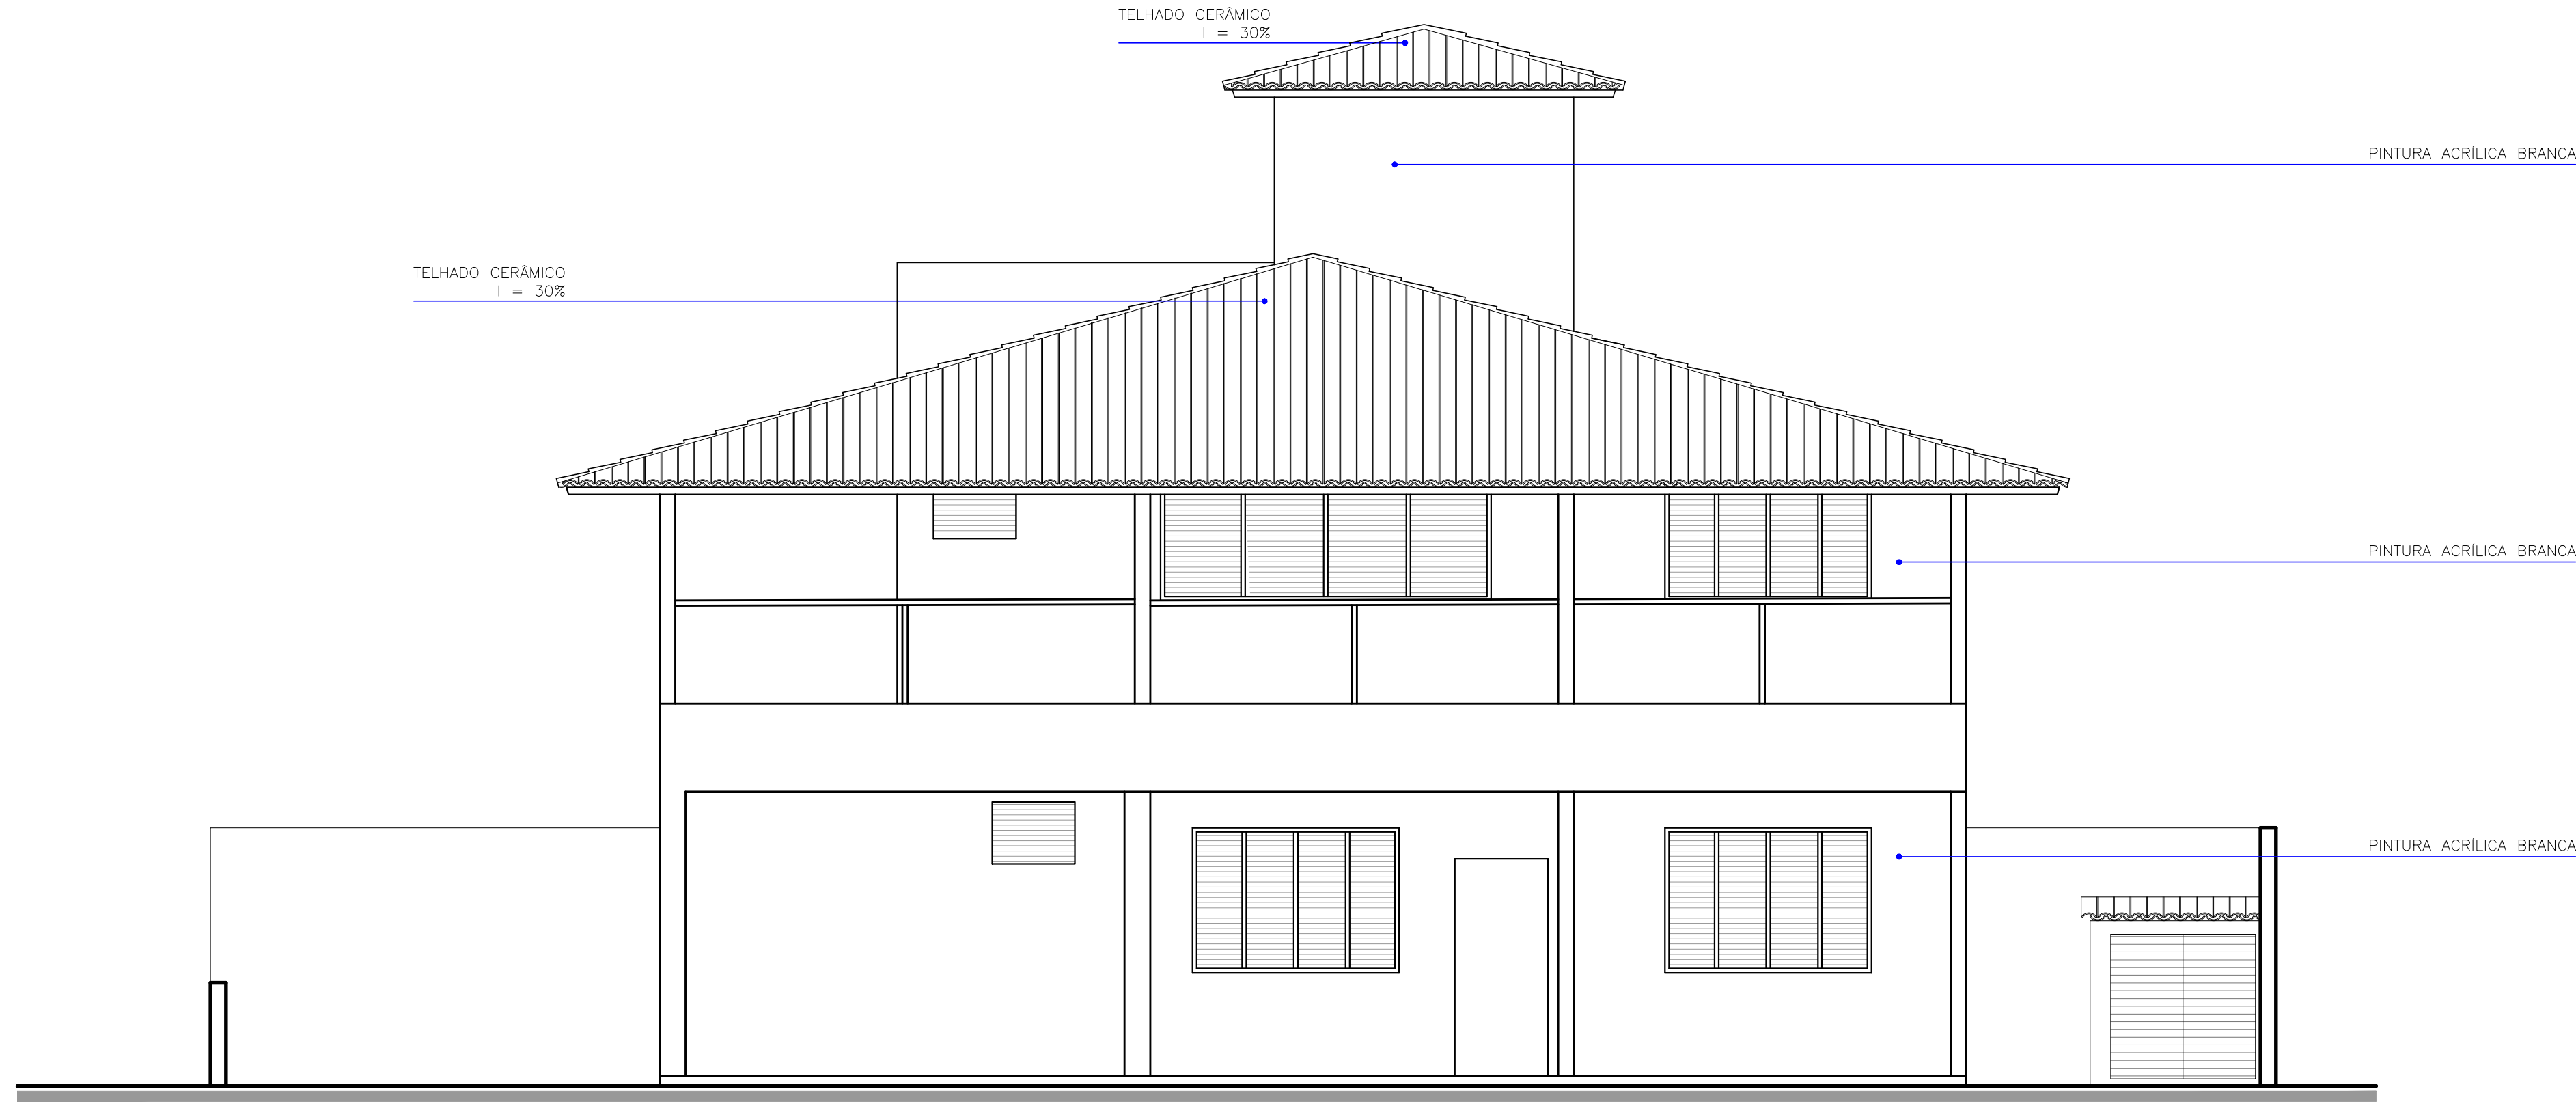

FACHADA 01 **1**
ESCALA 1/50

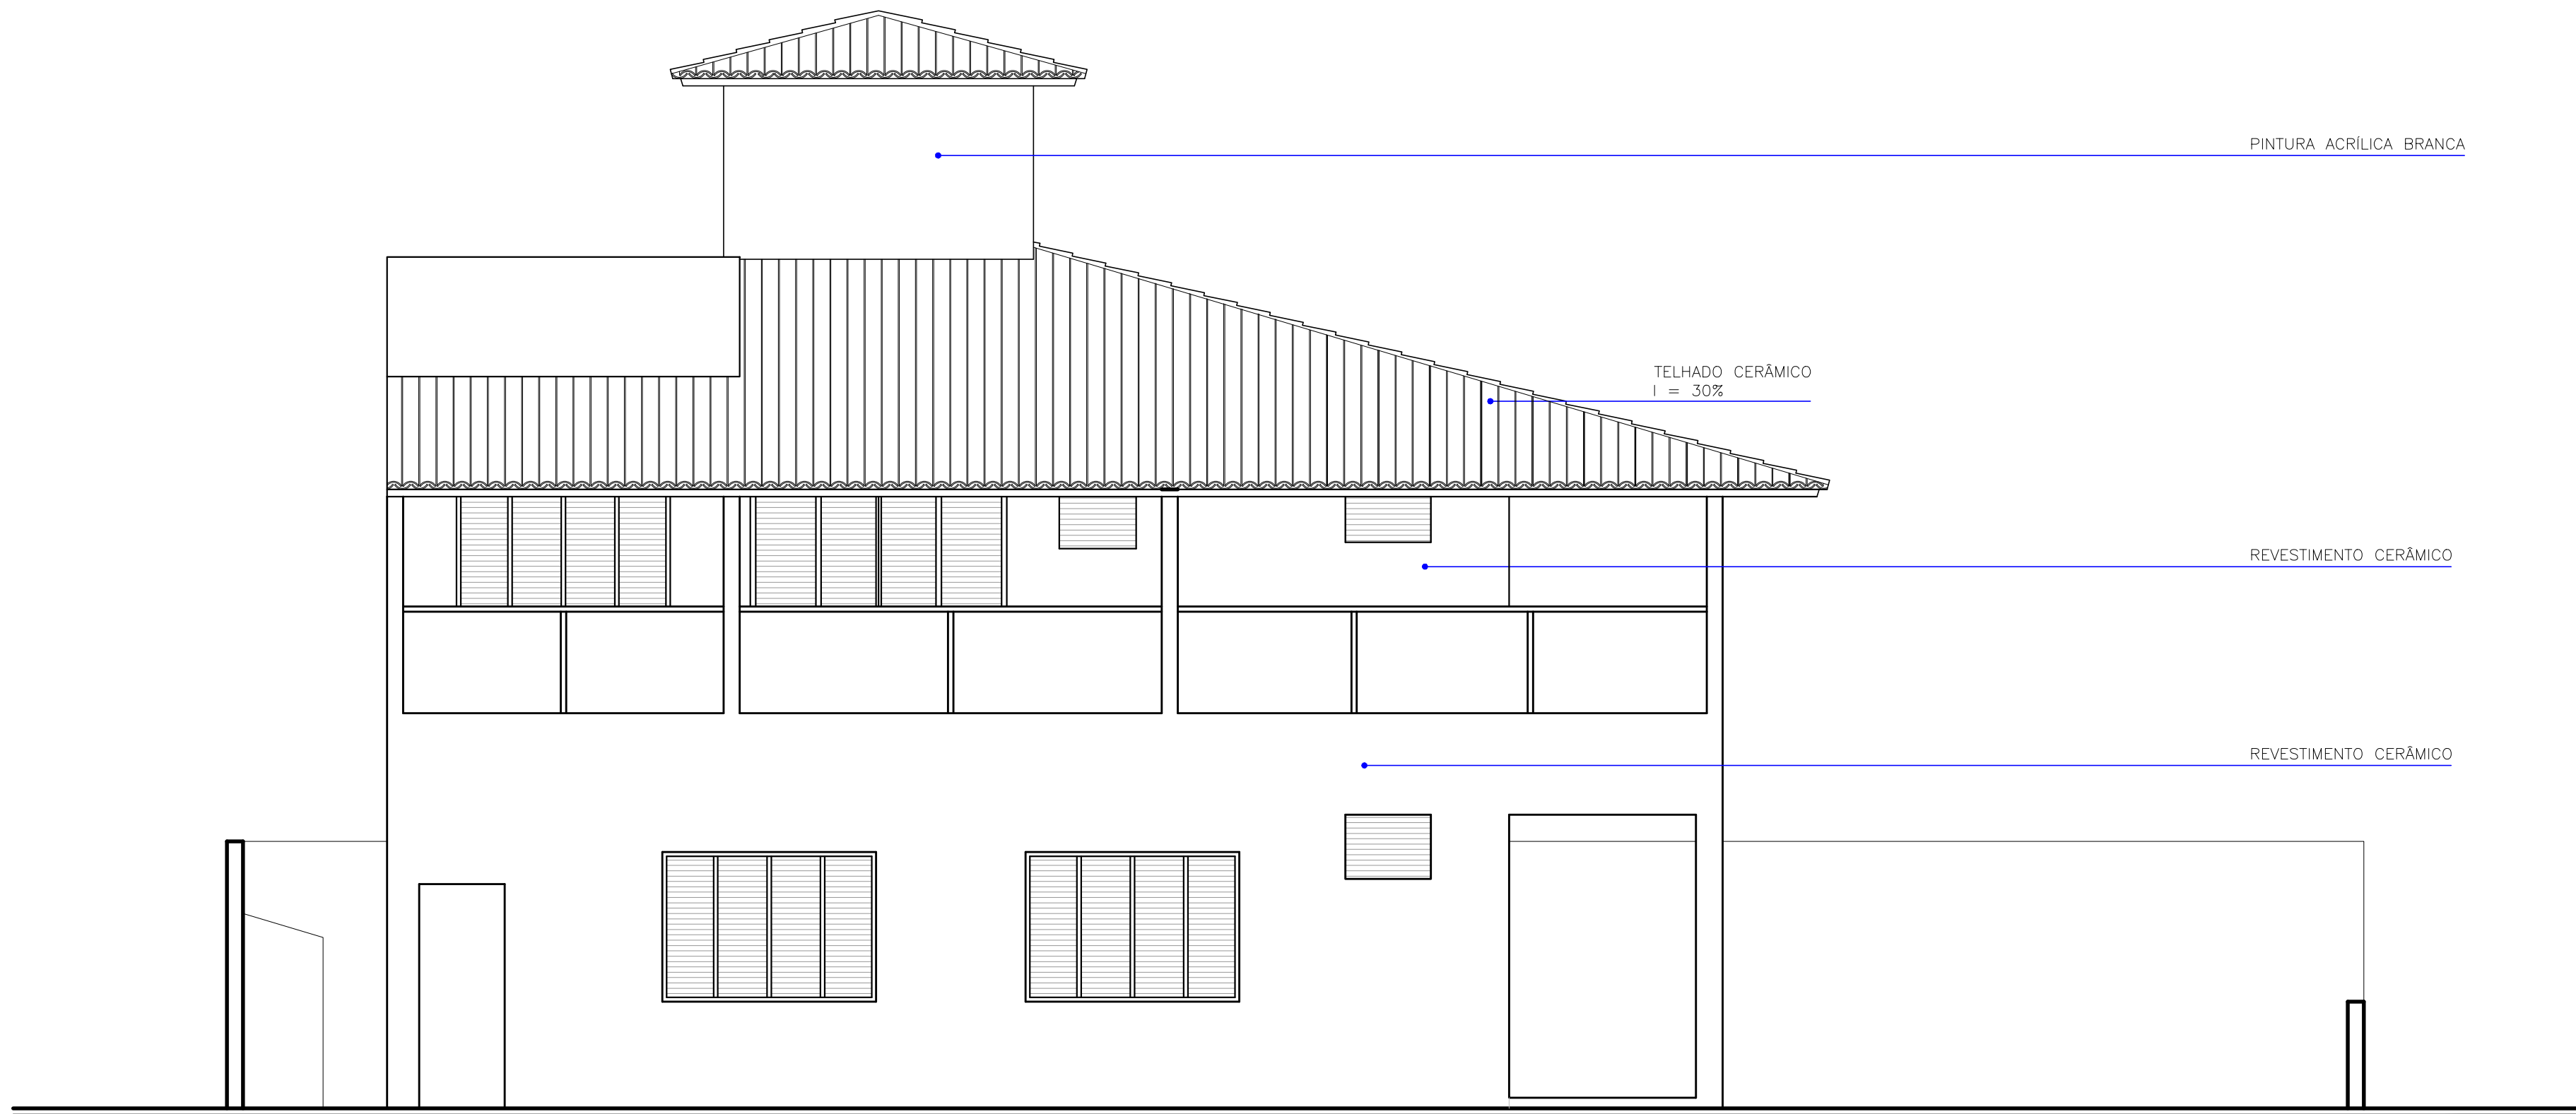

FACHADA 02 **2**
ESCALA 1/50

PROJETO: FERNANDO FERRAZ RIBEIRO - CAU: A109138-7

PROPRIETÁRIO: WALTER WOLYN NETTO

CONSTRUÇÃO: ROBERTO OLIVEIRA GRASSI - CREA: 15.819-D

AS BUILT

RESIDÊNCIA HELENA E WALTER WOLYN


Localização: LOTEAMENTO CANTO DO MAR 2ª ETAPA - B1 L. 06 Q.12, GUARAJUBA, CAMAÇARI, BA

Proprietário: HELENA E WALTER WOLYN

FACHADAS

FERNANDO FERRAZ RIBEIRO - ARQUITETO E URBANISTA
Av. Cardeta da Silva, n 61 ap-401-a Federação, Salvador, Bahia, Brasil, CEP: 40231-305
+55(071)98847-7586 fribeiro@gmail.com

Prancha: **06 07**
Escala: **1/50**
Emissão: AGO 2018
Revisão: 02 Data: FEV 2017

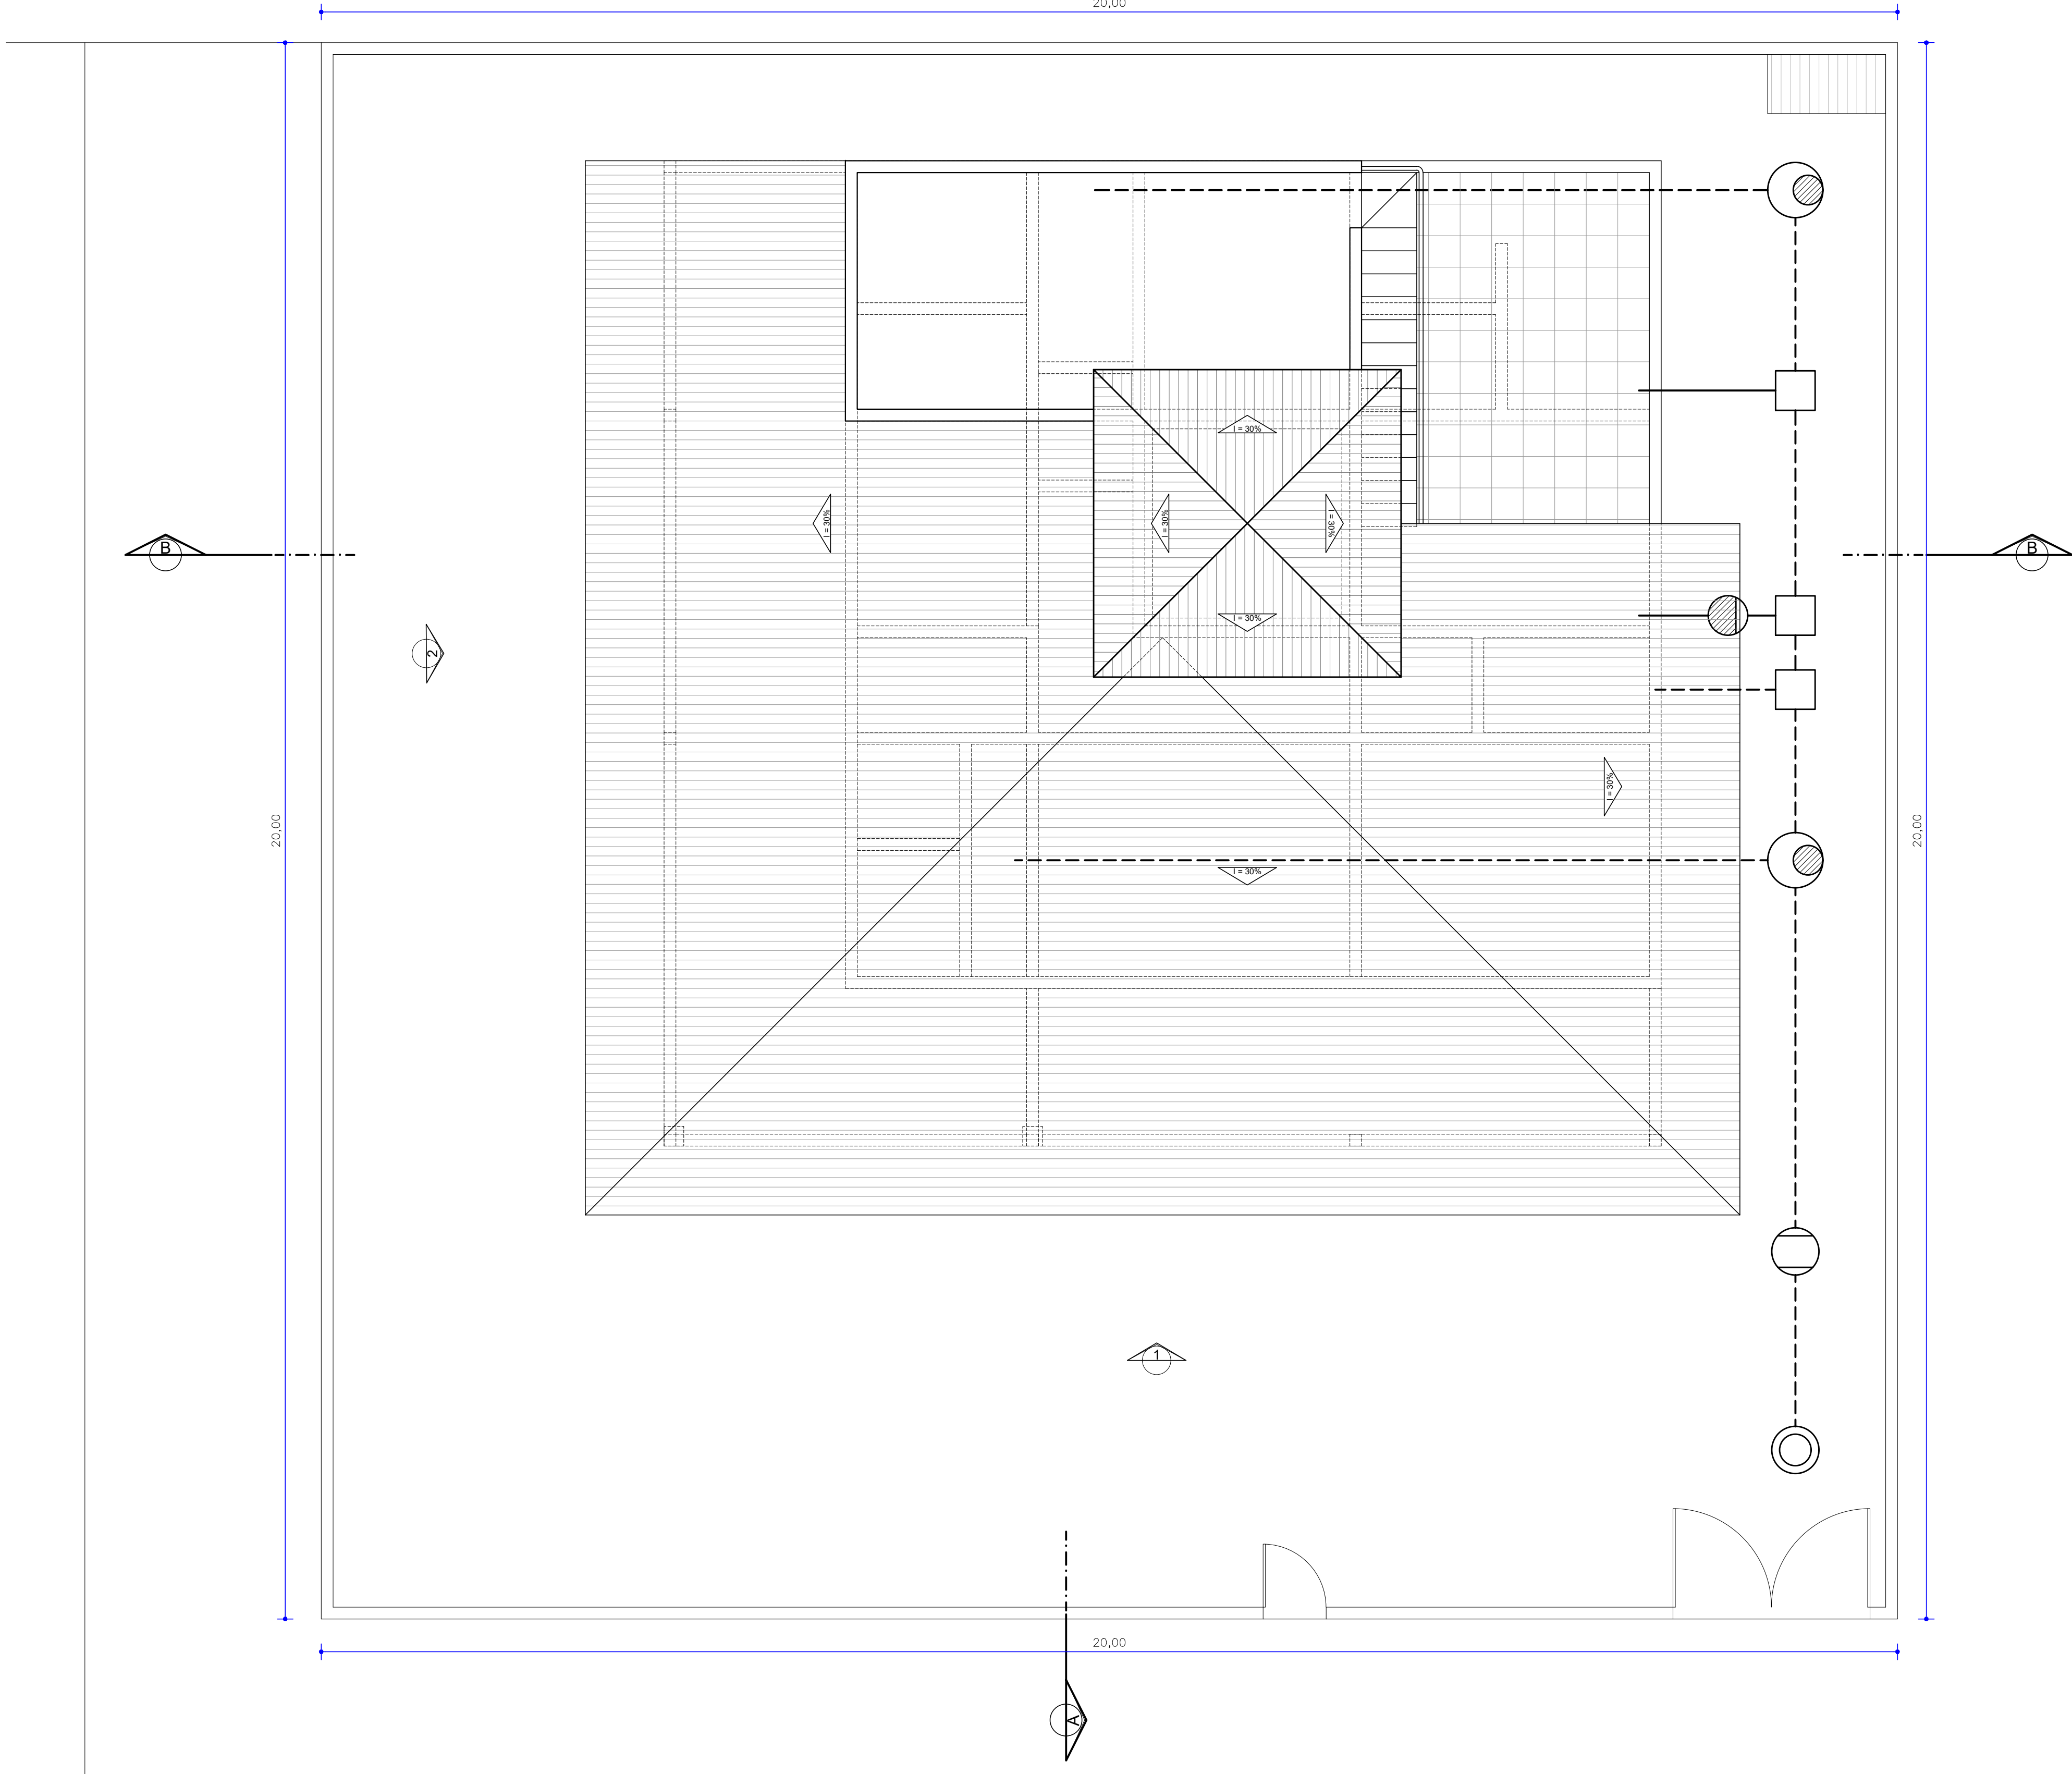

LEGENDA

- ESGOTO PRIMÁRIO
- ESGOTO SECUNDÁRIO
- CAIXA DE GORDURA SIMPLES
- CAIXA DE GORDURA DUPLA
- POÇO DE VISITA
- CAIXA DE PASSAGEM
- FOSSA
- SUMIDOURO

ESQUEMA DE ESGOTO
ESCALA 1/50

PROJETO: FERNANDO FERRAZ RIBEIRO - CAU: A109138-7

PROPRIETÁRIO: WALTER WOLYN NETTO

CONSTRUÇÃO: ROBERTO OLIVEIRA GRASSI - CREA: 15.819-D

RESIDÊNCIA HELENA E WALTER WOLYN

Localização: LOTEAMENTO CANTO DO MAR 2ª ETAPA - B1 L. 06 Q.12, GUARAJUBA, CAMAÇARI, BA
Proprietário: HELENA E WALTER WOLYN

ESQUEMA DE ESGOTO

FERNANDO FERRAZ RIBEIRO - ARQUITETO E URBANISTA
Av. Cardêa da Silva, n 61 ap-401-a Federação, Salvador, Bahia, Brasil, CEP: 40231-305
+55(071)98847-7586 fribeiro@gmail.com

Prancha: 07 07
Escala: 1/50
Emissão: AGO 2018
Revisão: 02 Data: FEV 2017